


備考	


承認	調査	設計	設計年月	全業	No.	工事名	ページ
			08.03	39	08	ペット類焼却炉整備工事	1
						図面名称	Scale 1/300
						配置図	1

面積表 (m ²)					
種	既設 1F	既設 2F	計	今回工事	合計
符合棟	561.95	37.88	599.83		599.83
火葬棟	746.88	195.87	942.75		942.75
プロパン室	7.50		7.50		7.50
プロパン庫	7.50		7.50		7.50
動物炉室				109.55	109.55
塵灰室	12.00		12.00		12.00
残灰庫	4.00		4.00		4.00
合計	1339.83	233.75	1573.58	109.55	1683.13
建築面積			1755.56	109.55	1865.11

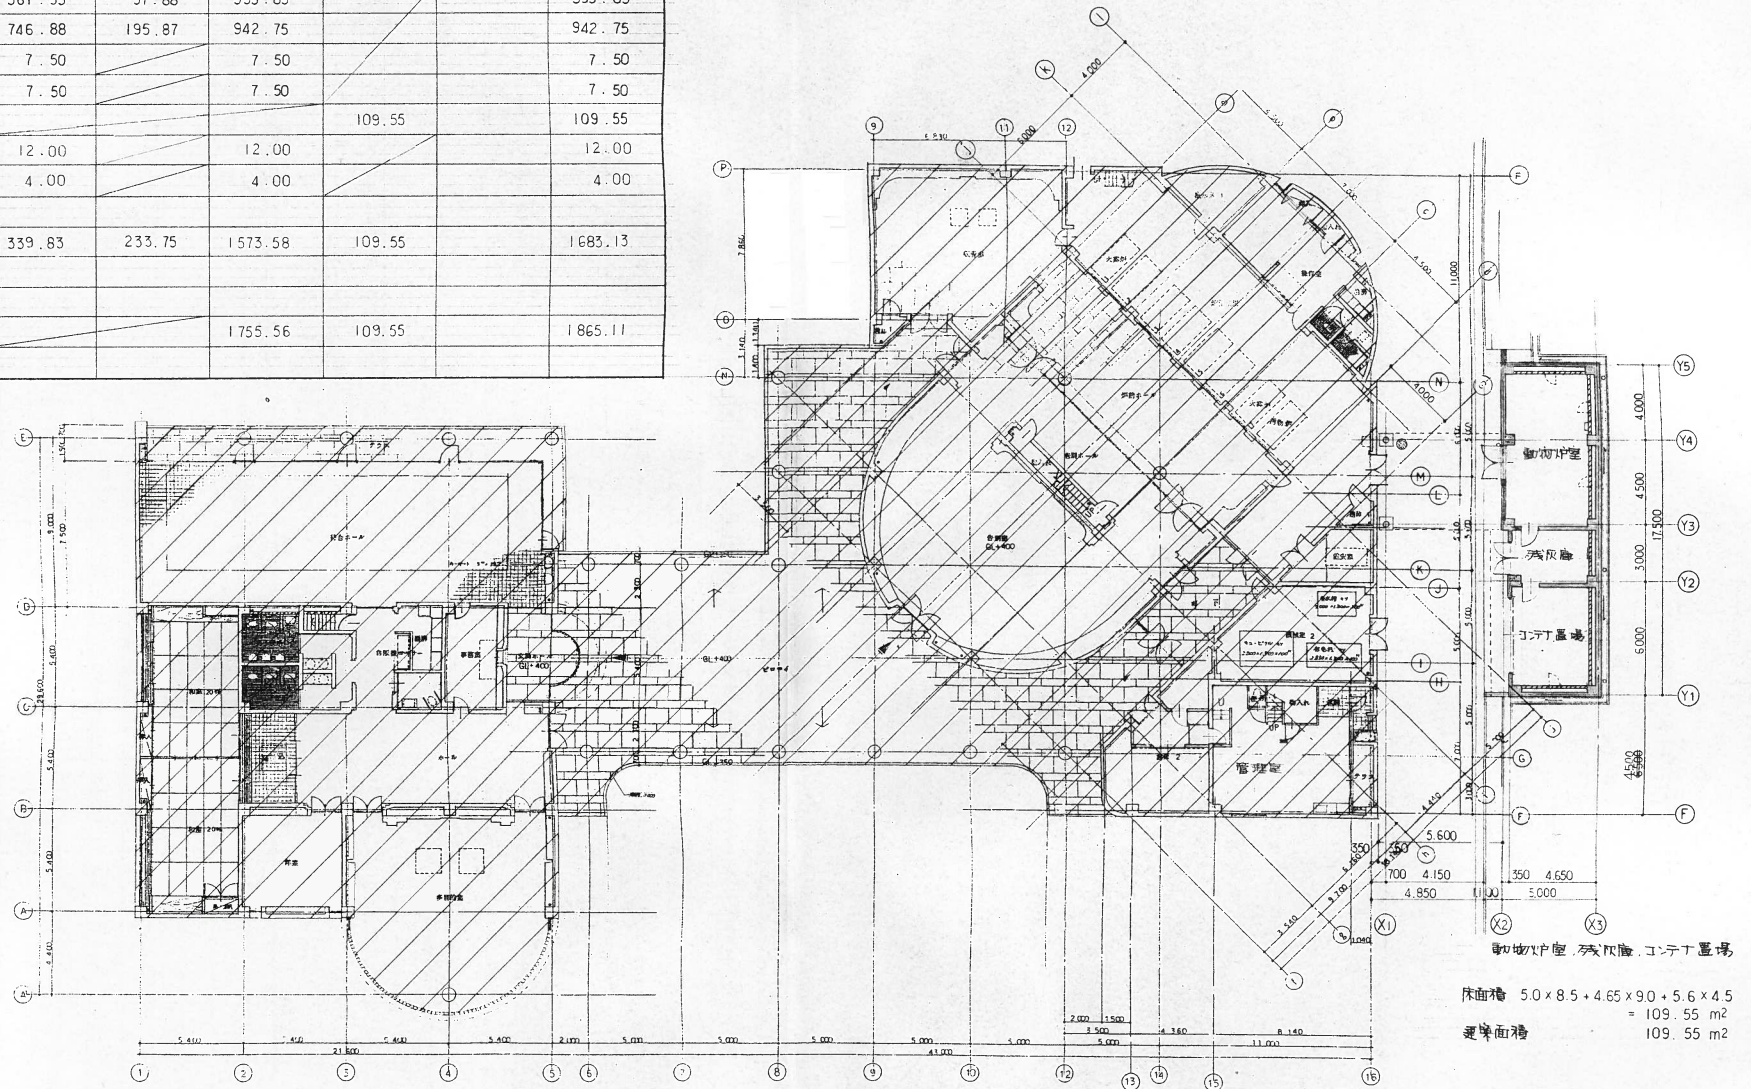

竣工図

備考	承認	調査	設計	設計年月	全葉	No.	工事名	ペット類焼却炉整備工事	
				08.6	39	10	図面名称	1階平面図	
								Scale	1/200

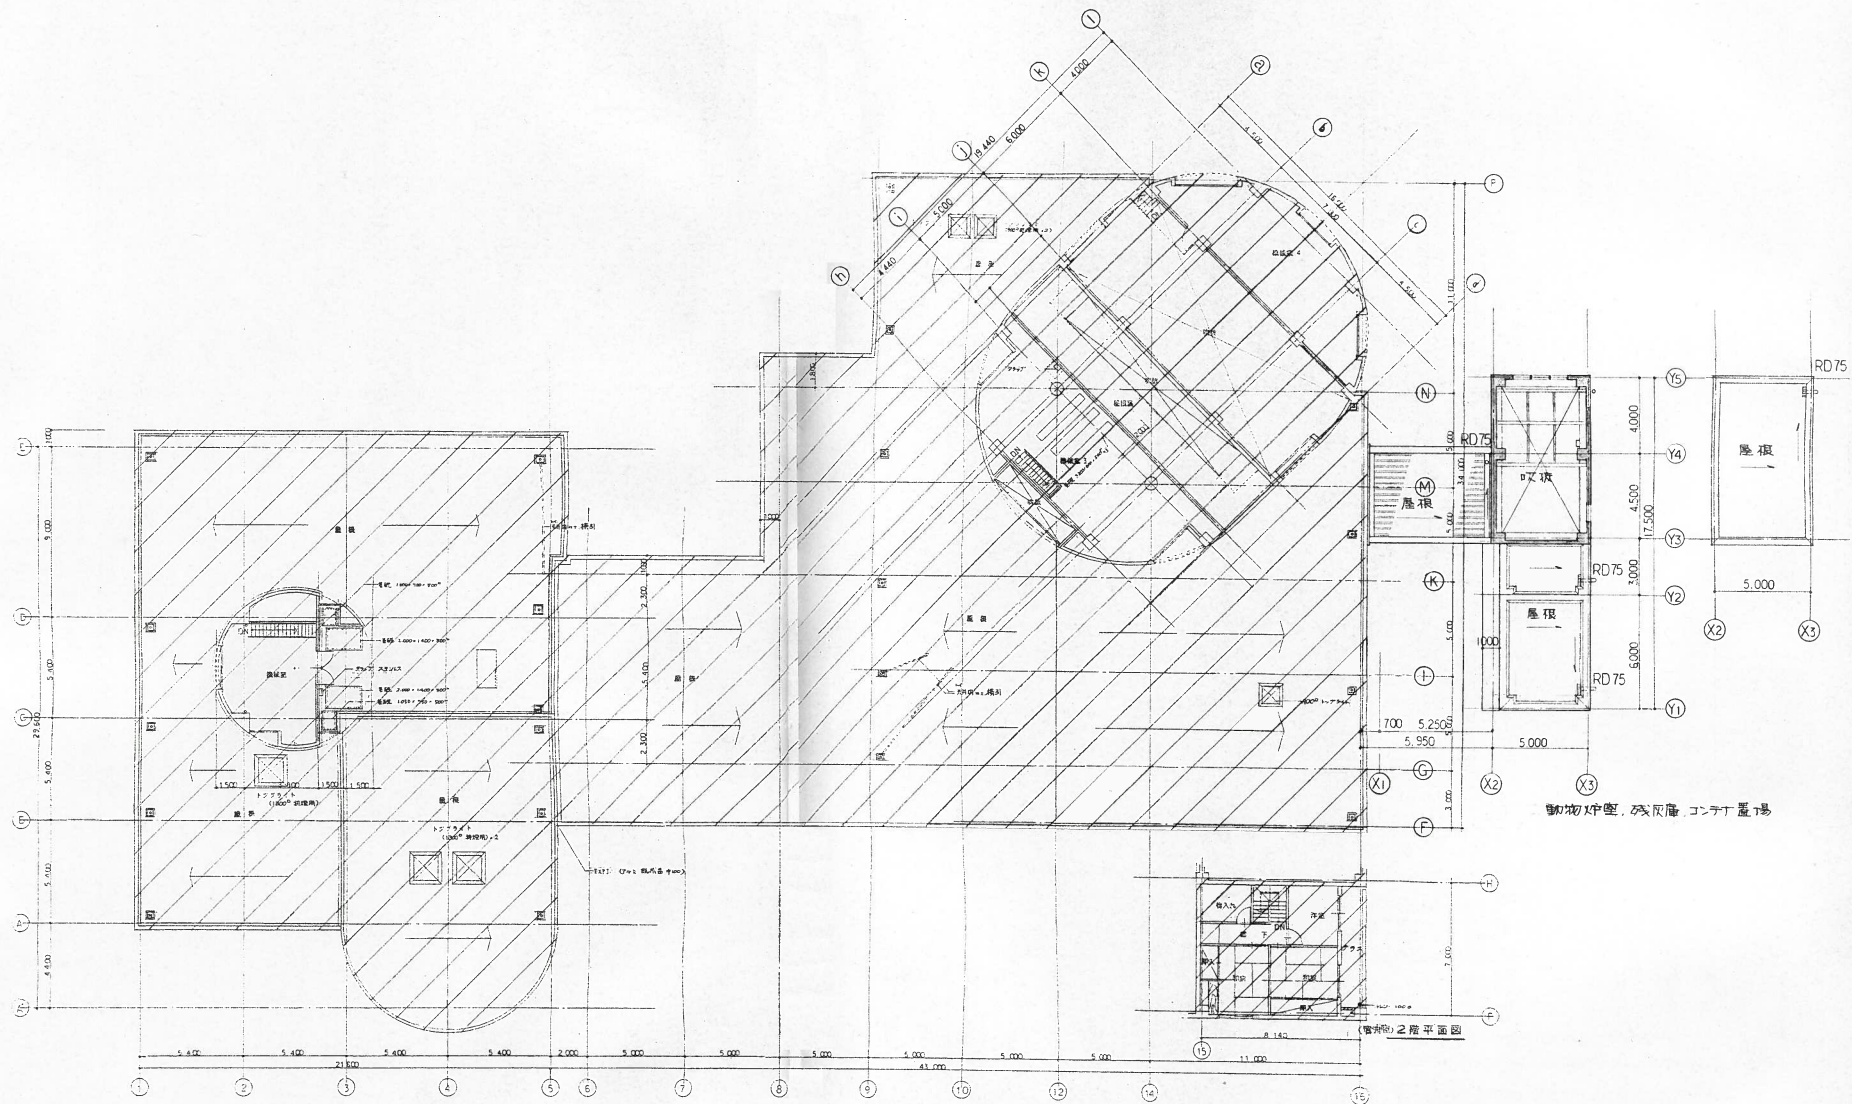

竣工図

備考	A	B	C	D	E	F	G	H	I	No.	承認	調査	設計	設計年月	全業	No.	工事名	図面名称	Scale
														08.6.	39				

